


LOKAL USŁUGOWY NR 3

Załącznik do zaświadczenia o samodzielności lokalu
 Inwentaryzacja powykonawcza powierzchni użytkowej lokalu
 wg PN-ISO 9836:1997

BUDYNEK USŁUGOWY O FUNKCJI HOTELOWO-WYPOCZYNKOWEJ
 ŁEBA, UL. NADMORSKA 33
 DZIAŁKA NR 78/22

II KONDYGNACJA NADZIEMNA (I PIĘTRO)

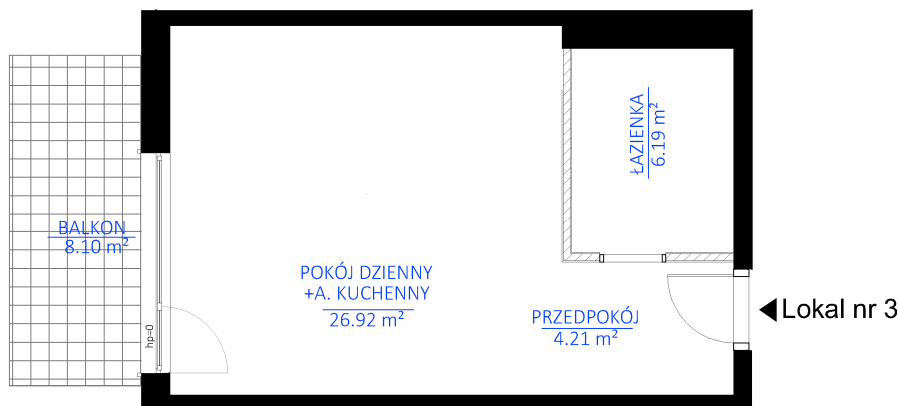

Oświadczam, że po zakończeniu budowy nie zostały wprowadzone żadne zmiany.



ŚCIANY KONSTRUKCYJNE, ELEMENTY STAŁE
 ŚCIANY DZIAŁOWE NADAJĄCE SIĘ DO DEMONTAŻU

I PIĘTRO			
PRZEDPOKÓJ	4,21 m ²		
P. DZIENNY + A. KUCHENNY	26,92 m ²		
ŁAZIENKA	6,19 m ²		
POW. UŻYTKOWA LOKALU (I PIĘTRO)	37,32 m²		
BALKON	8,10 m ²		
skala 1:100			

KH Łeba Sp. z o.o. Sp. k. , ul. Krucza 16/22, 00-526 Warszawa
 tel.: +48 (22) 419-20-00 www.kristensen.com.pl
 e-mail: sprzedaz@kristensen.com.pl

Sporządził:	Data	Podpis
Geodeta uprawniony		
Projektant		